

Département de Côte d'Or  
**Commune de Fauverney**


**PLAN LOCAL D'URBANISME**  
**Révision allégée n°2 – Arrêt**

5- Extrait du plan de zonage 1/5000ème  
Territoire communal

<p>Vu pour être annexé à notre délibération en date de ce jour,</p> <p>Le</p> <p>Le Maire</p>	Révisé le 05-12-2017
	Modification simplifiée n°1 approuvée le 07-07-2020
	Modification n°1 approuvée le 22-07-2020
	Mise à jour le 29-09-2020
	Révision allégée n°1 le
	Révision allégée n°2 le

PROVISoire

Les modifications sont indiquées en rouge.

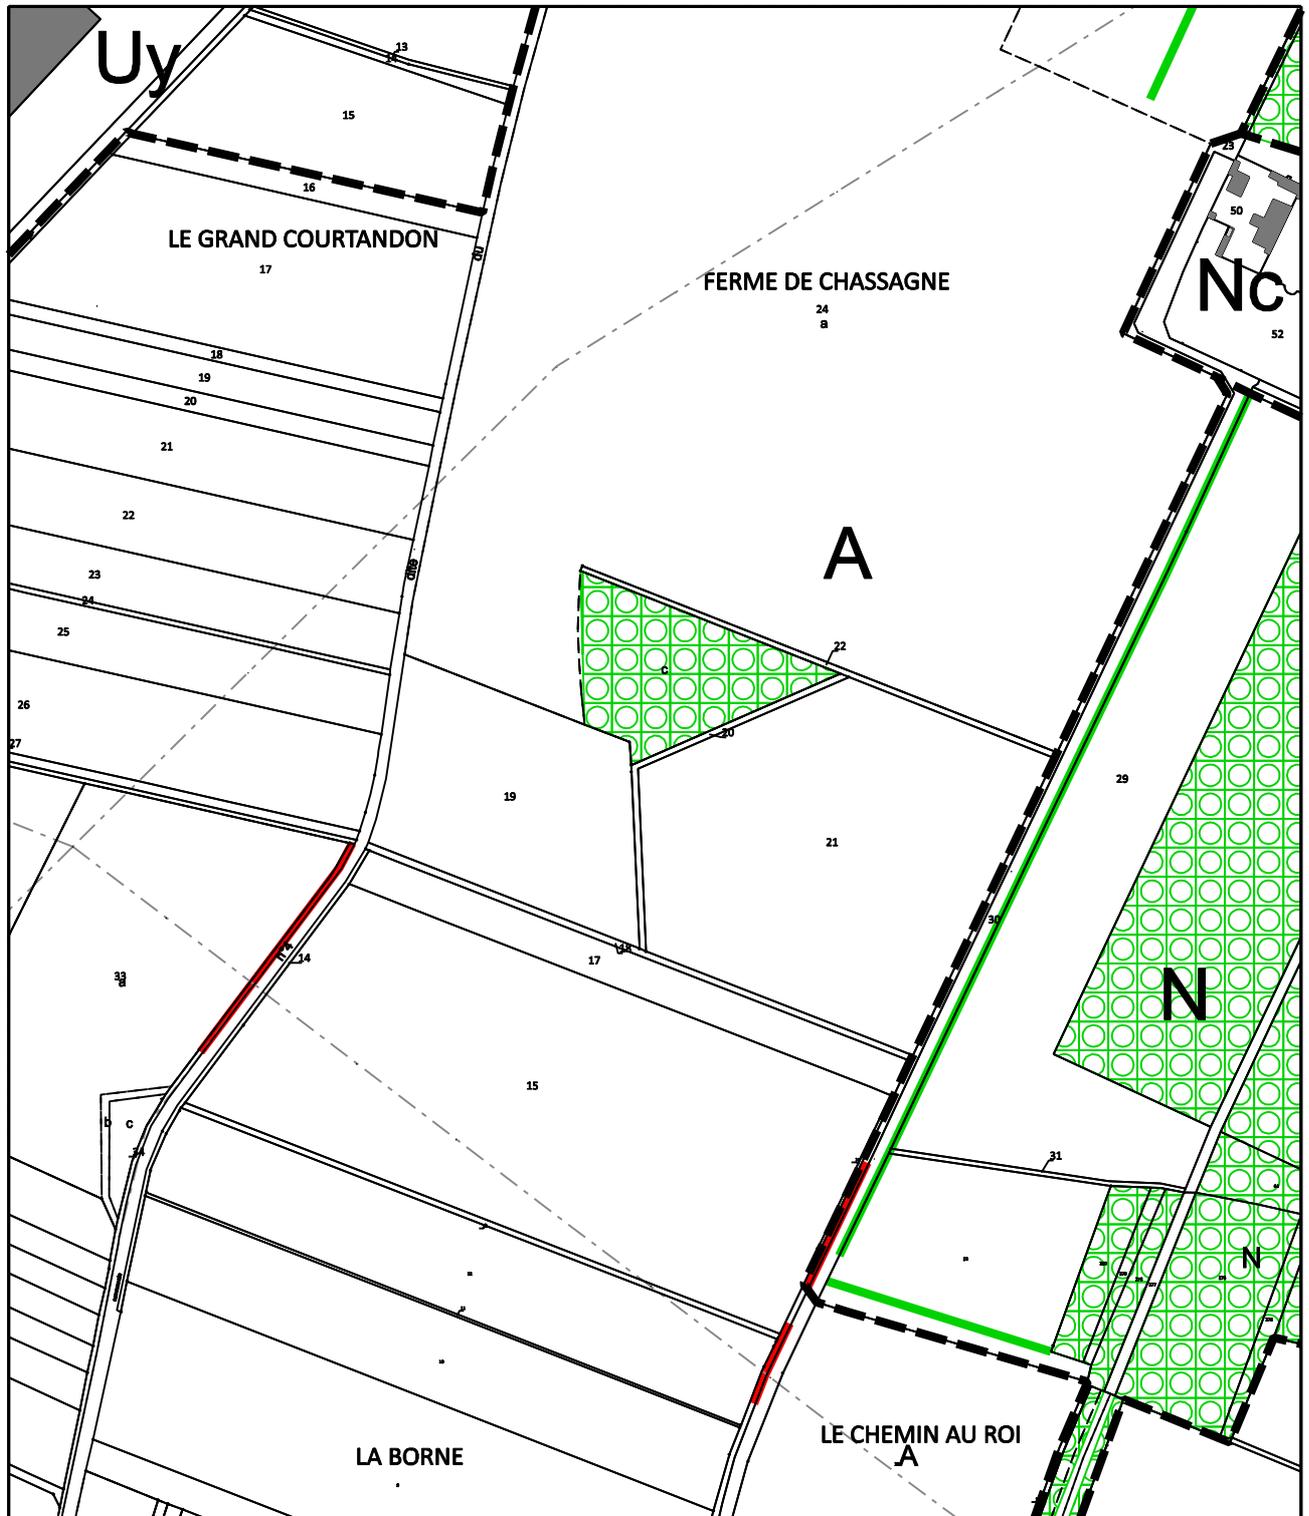

Protection des éléments naturels

Echelle : 1/5000

 Alignements boisés (haies,...)