

Département de Côte d'Or  
**Commune de Fauverney**

**PLAN LOCAL D'URBANISME**  
**Révision allégée n°2 – Enquête publique**

**5- Extrait du plan de zonage 1/5000ème**  
**Territoire communal**

Vu pour être annexé à mon arrêté ou à notre délibération en date de ce jour,

Le 07 juin 2023

Le Maire



Révisé le 05-12-2017

Modification simplifiée n°1  
approuvée le 07-07-2020


Modification n°1 approuvée  
le 22-07-2020

Mise à jour le 29-09-2020

Révision allégée n°1  
le

Révision allégée n°2  
le

Les modifications sont indiquées en rouge.

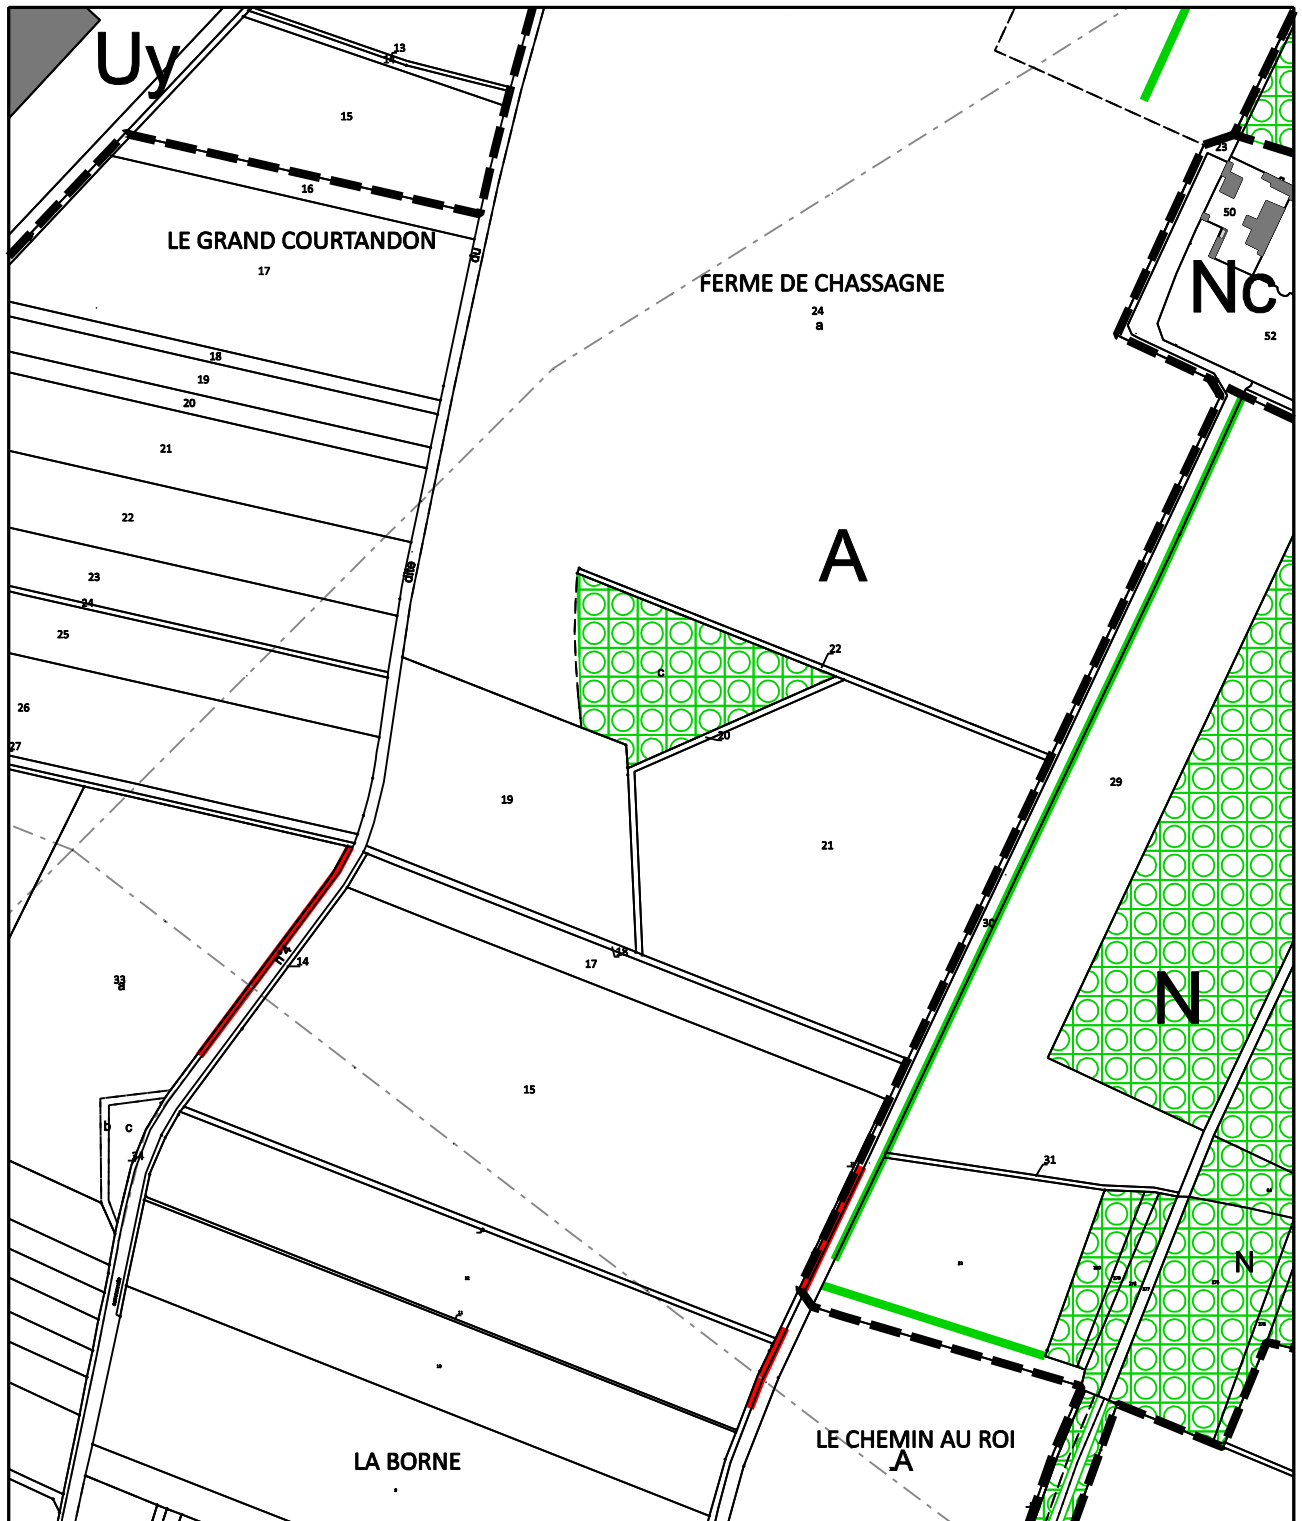

Protection des éléments naturels

Echelle : 1/5000

 Alignements boisés (haies,...)