

Département de Côte d'Or
Commune de Fauverney


PLAN LOCAL D'URBANISME
Révision allégée n°2 – Arrêt

6- Extrait du plan de zonage 1/2000ème
Centre de la commune

Vu pour être annexé à notre délibération en date de ce jour, Le Le Maire	Révisé le 05-12-2017
	Modification simplifiée n°1 approuvée le 07-07-2020
	Modification n°1 approuvée le 22-07-2020
	Mise à jour le 29-09-2020
	Révision allégée n°1 le
	Révision allégée n°2 le

Les suppressions des emprises de jardin sont indiquées en rouge.


Les nouvelles protections sont indiquées sur l'extrait de plan suivant.

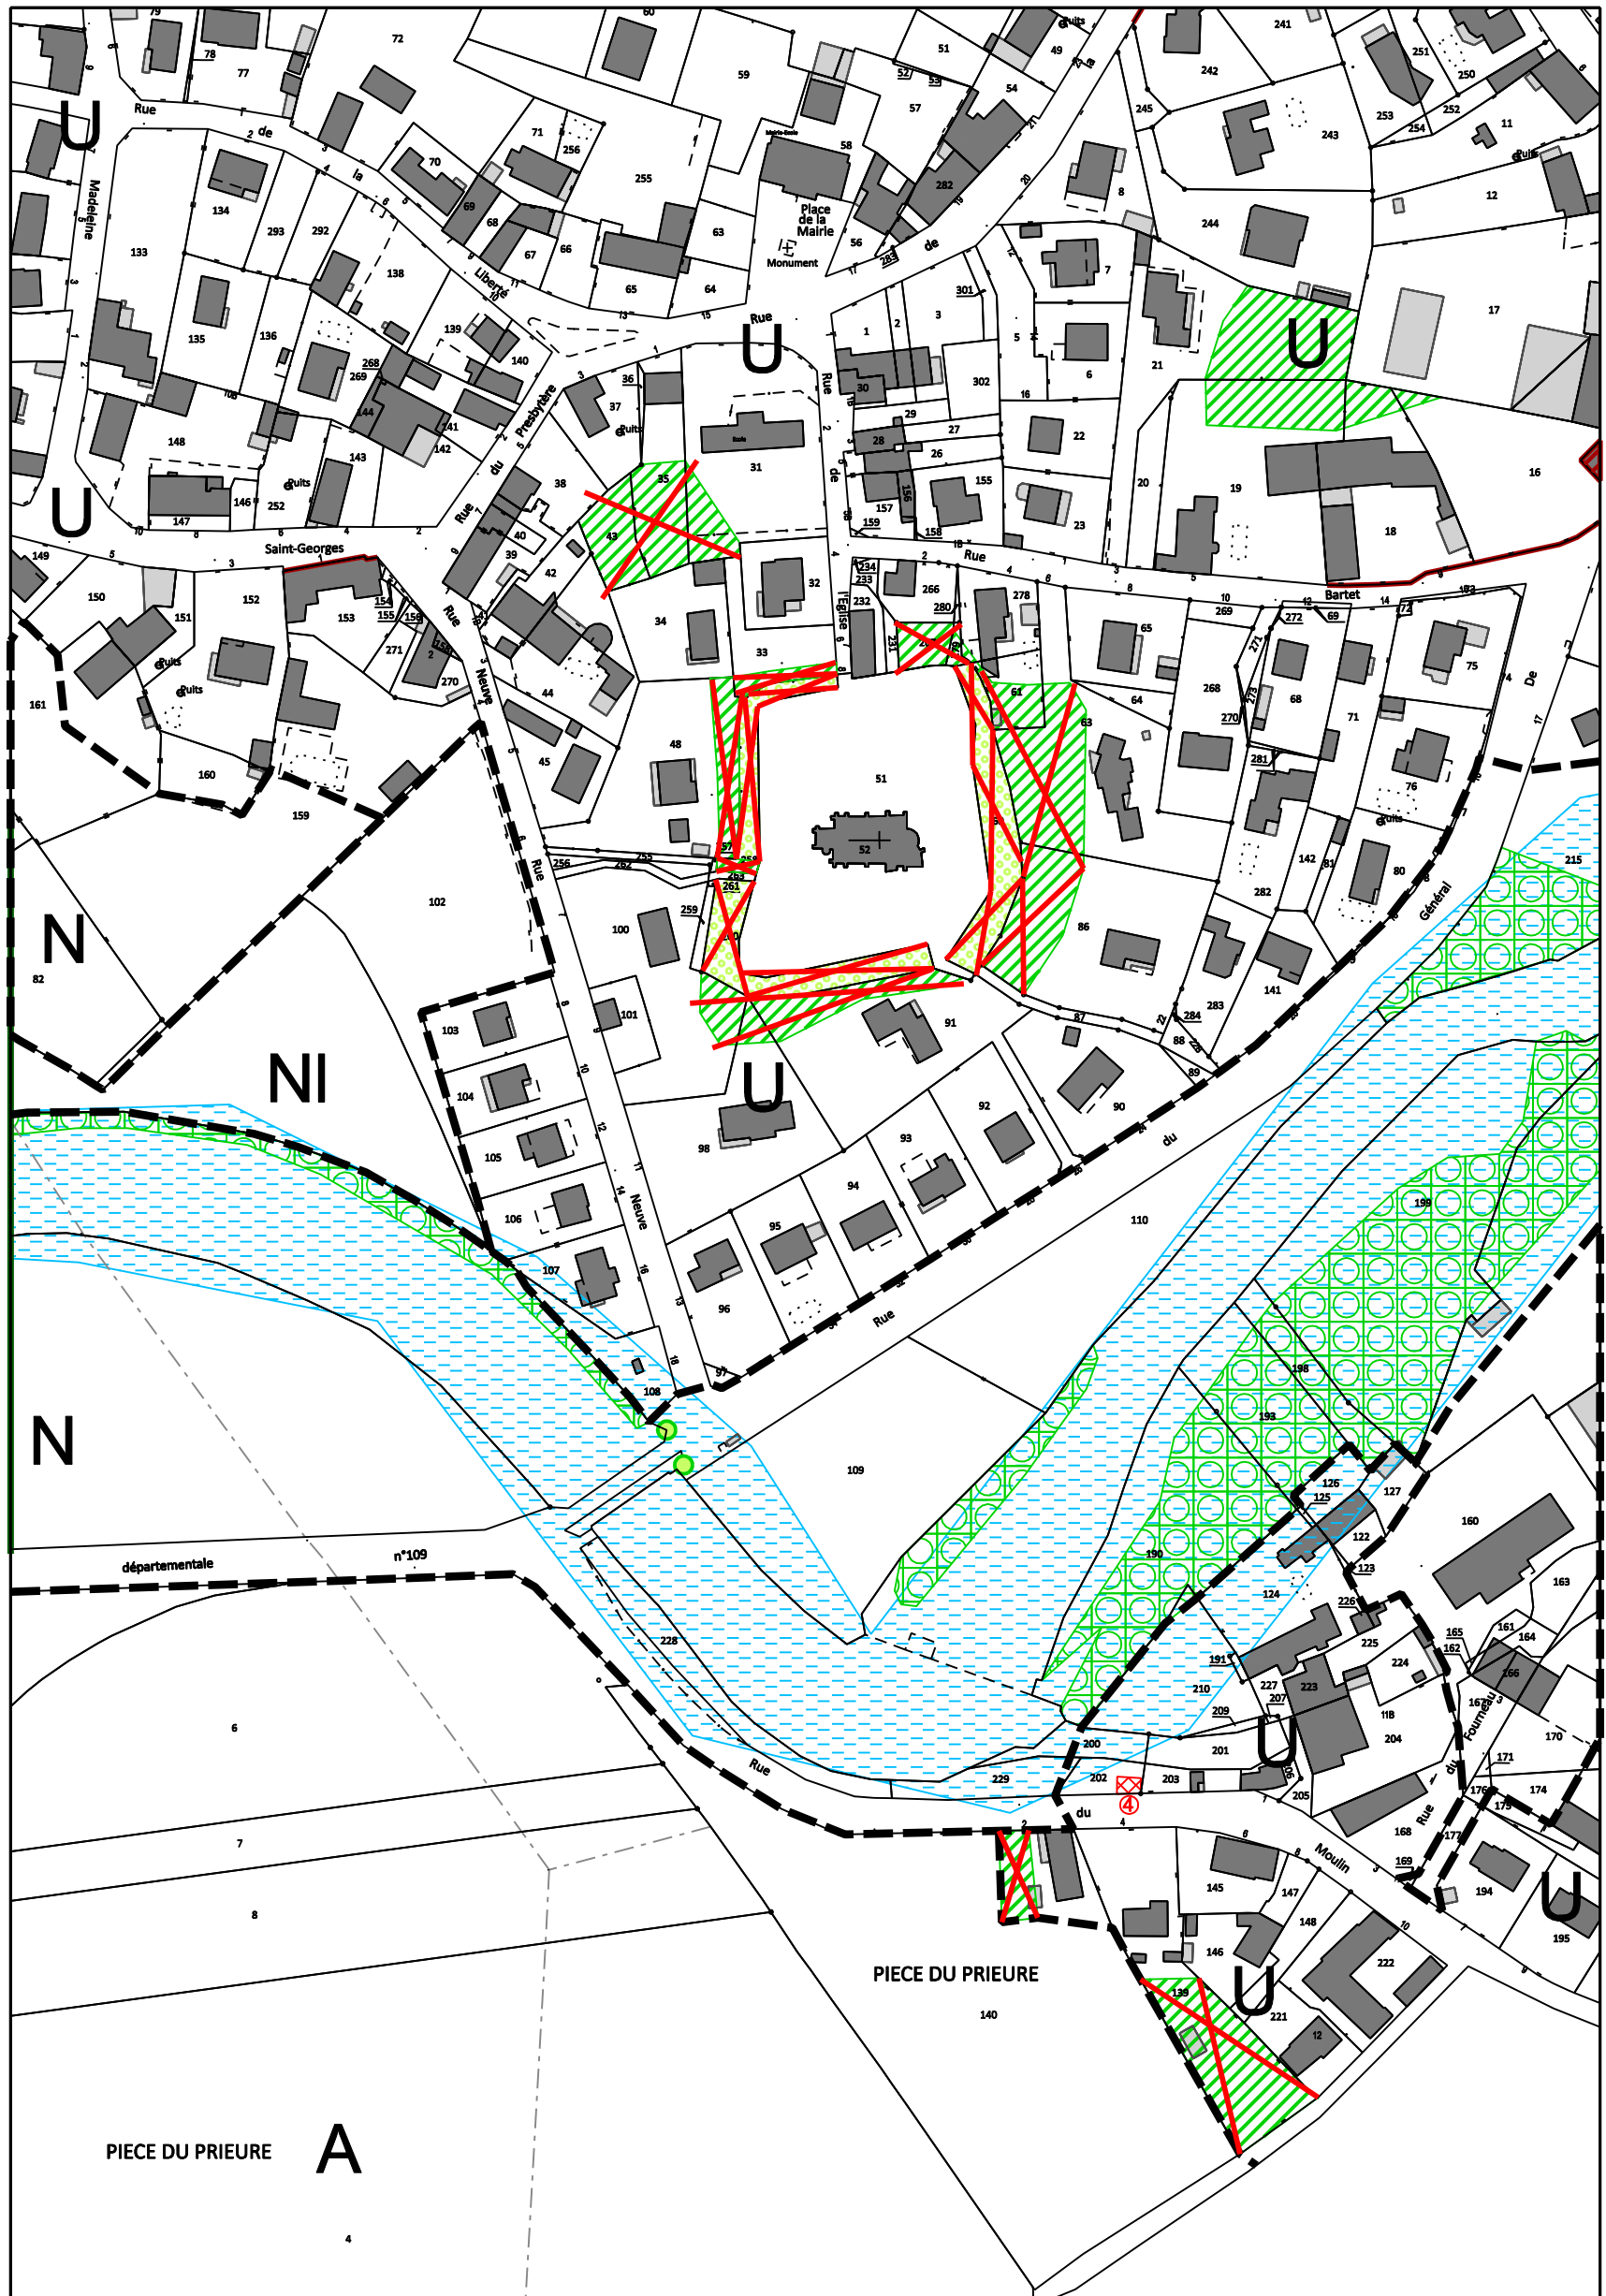

Echelle : 1/2000

Extrait de plan de zonage après modification.

Les nouvelles protections sont indiquées en rouge.

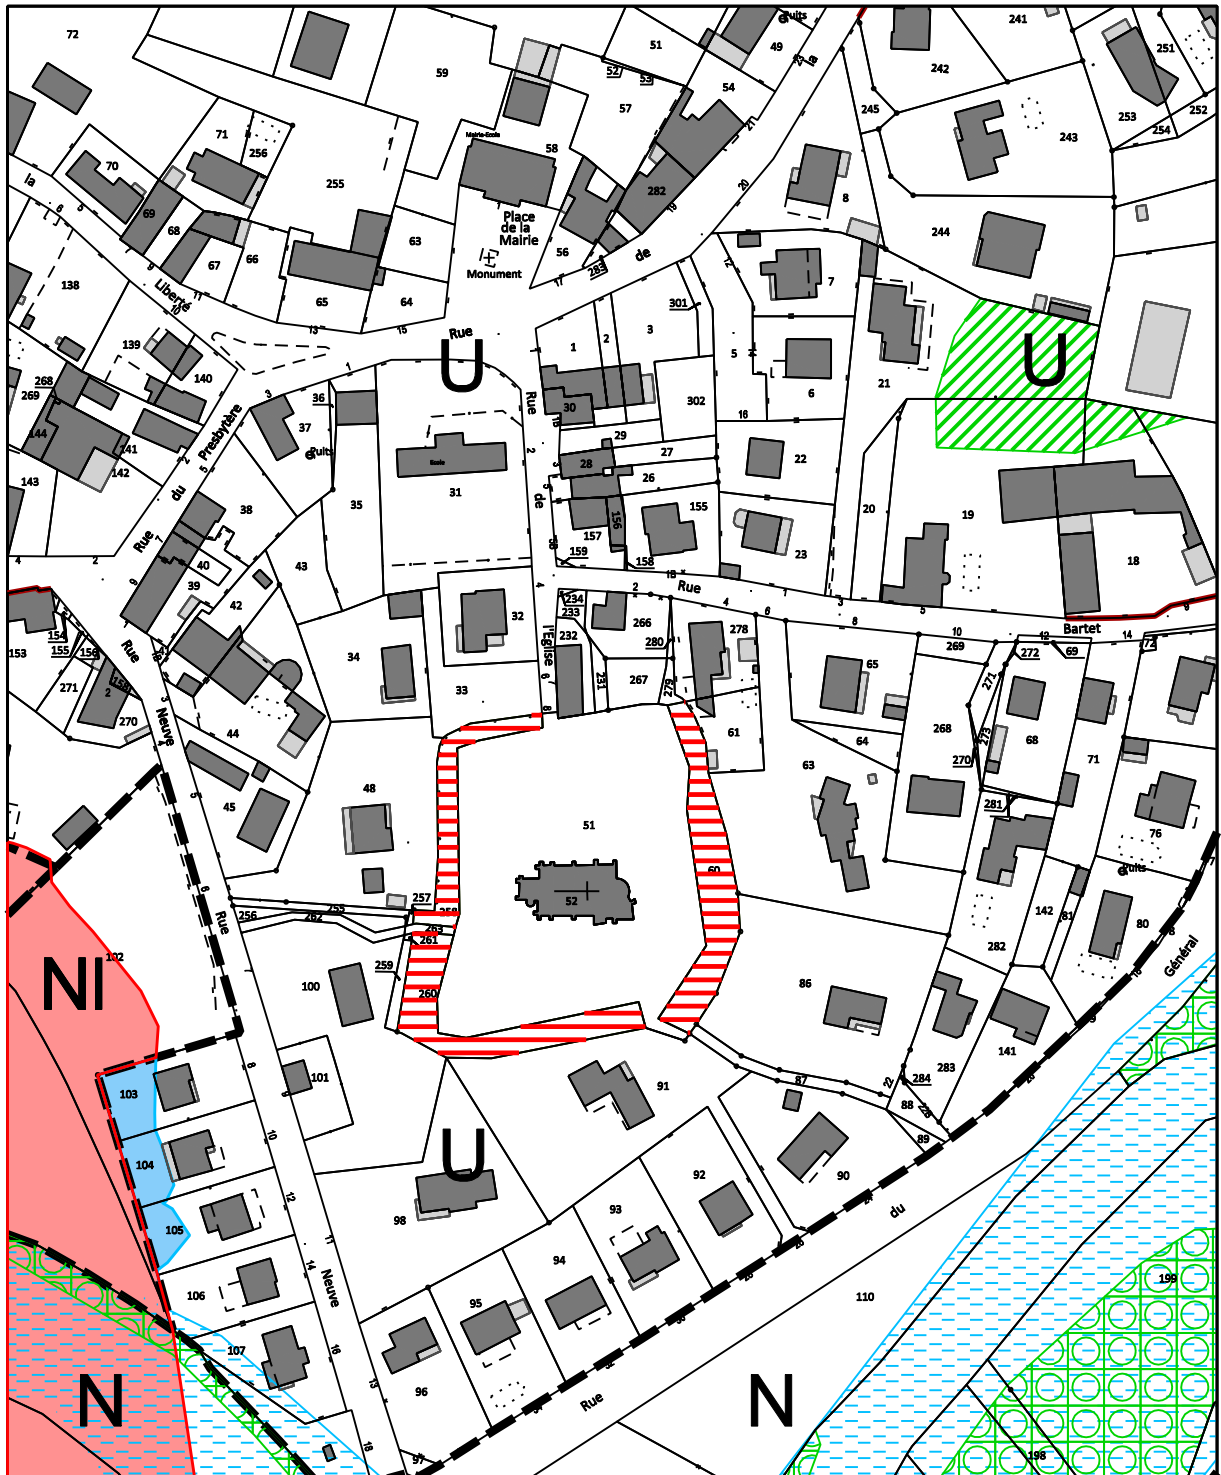

Echelle : 1/2000

Protection des éléments naturels



Talus d'enceinte du cimetière et de l'église