

Département de Côte d'Or  
**Commune de Fauverney**

**PLAN LOCAL D'URBANISME**  
**Révision allégée n°2 – Enquête publique**

**6- Extrait du plan de zonage 1/2000ème**  
**Centre de la commune**

Vu pour être annexé à mon arrêté ou à notre  
délibération en date de ce jour,

Le 07 juin 2023

Le Maire



Révisé le 05-12-2017

Modification simplifiée n°1  
approuvée le 07-07-2020

Modification n°1 approuvée  
le 22-07-2020


Mise à jour le 29-09-2020

Révision allégée n°1  
le

Révision allégée n°2  
le

Les suppressions des éléments naturels protégés par le PLU actuel sont indiquées en rouge.

Les nouvelles protections sont indiquées sur l'extrait de plan suivant.

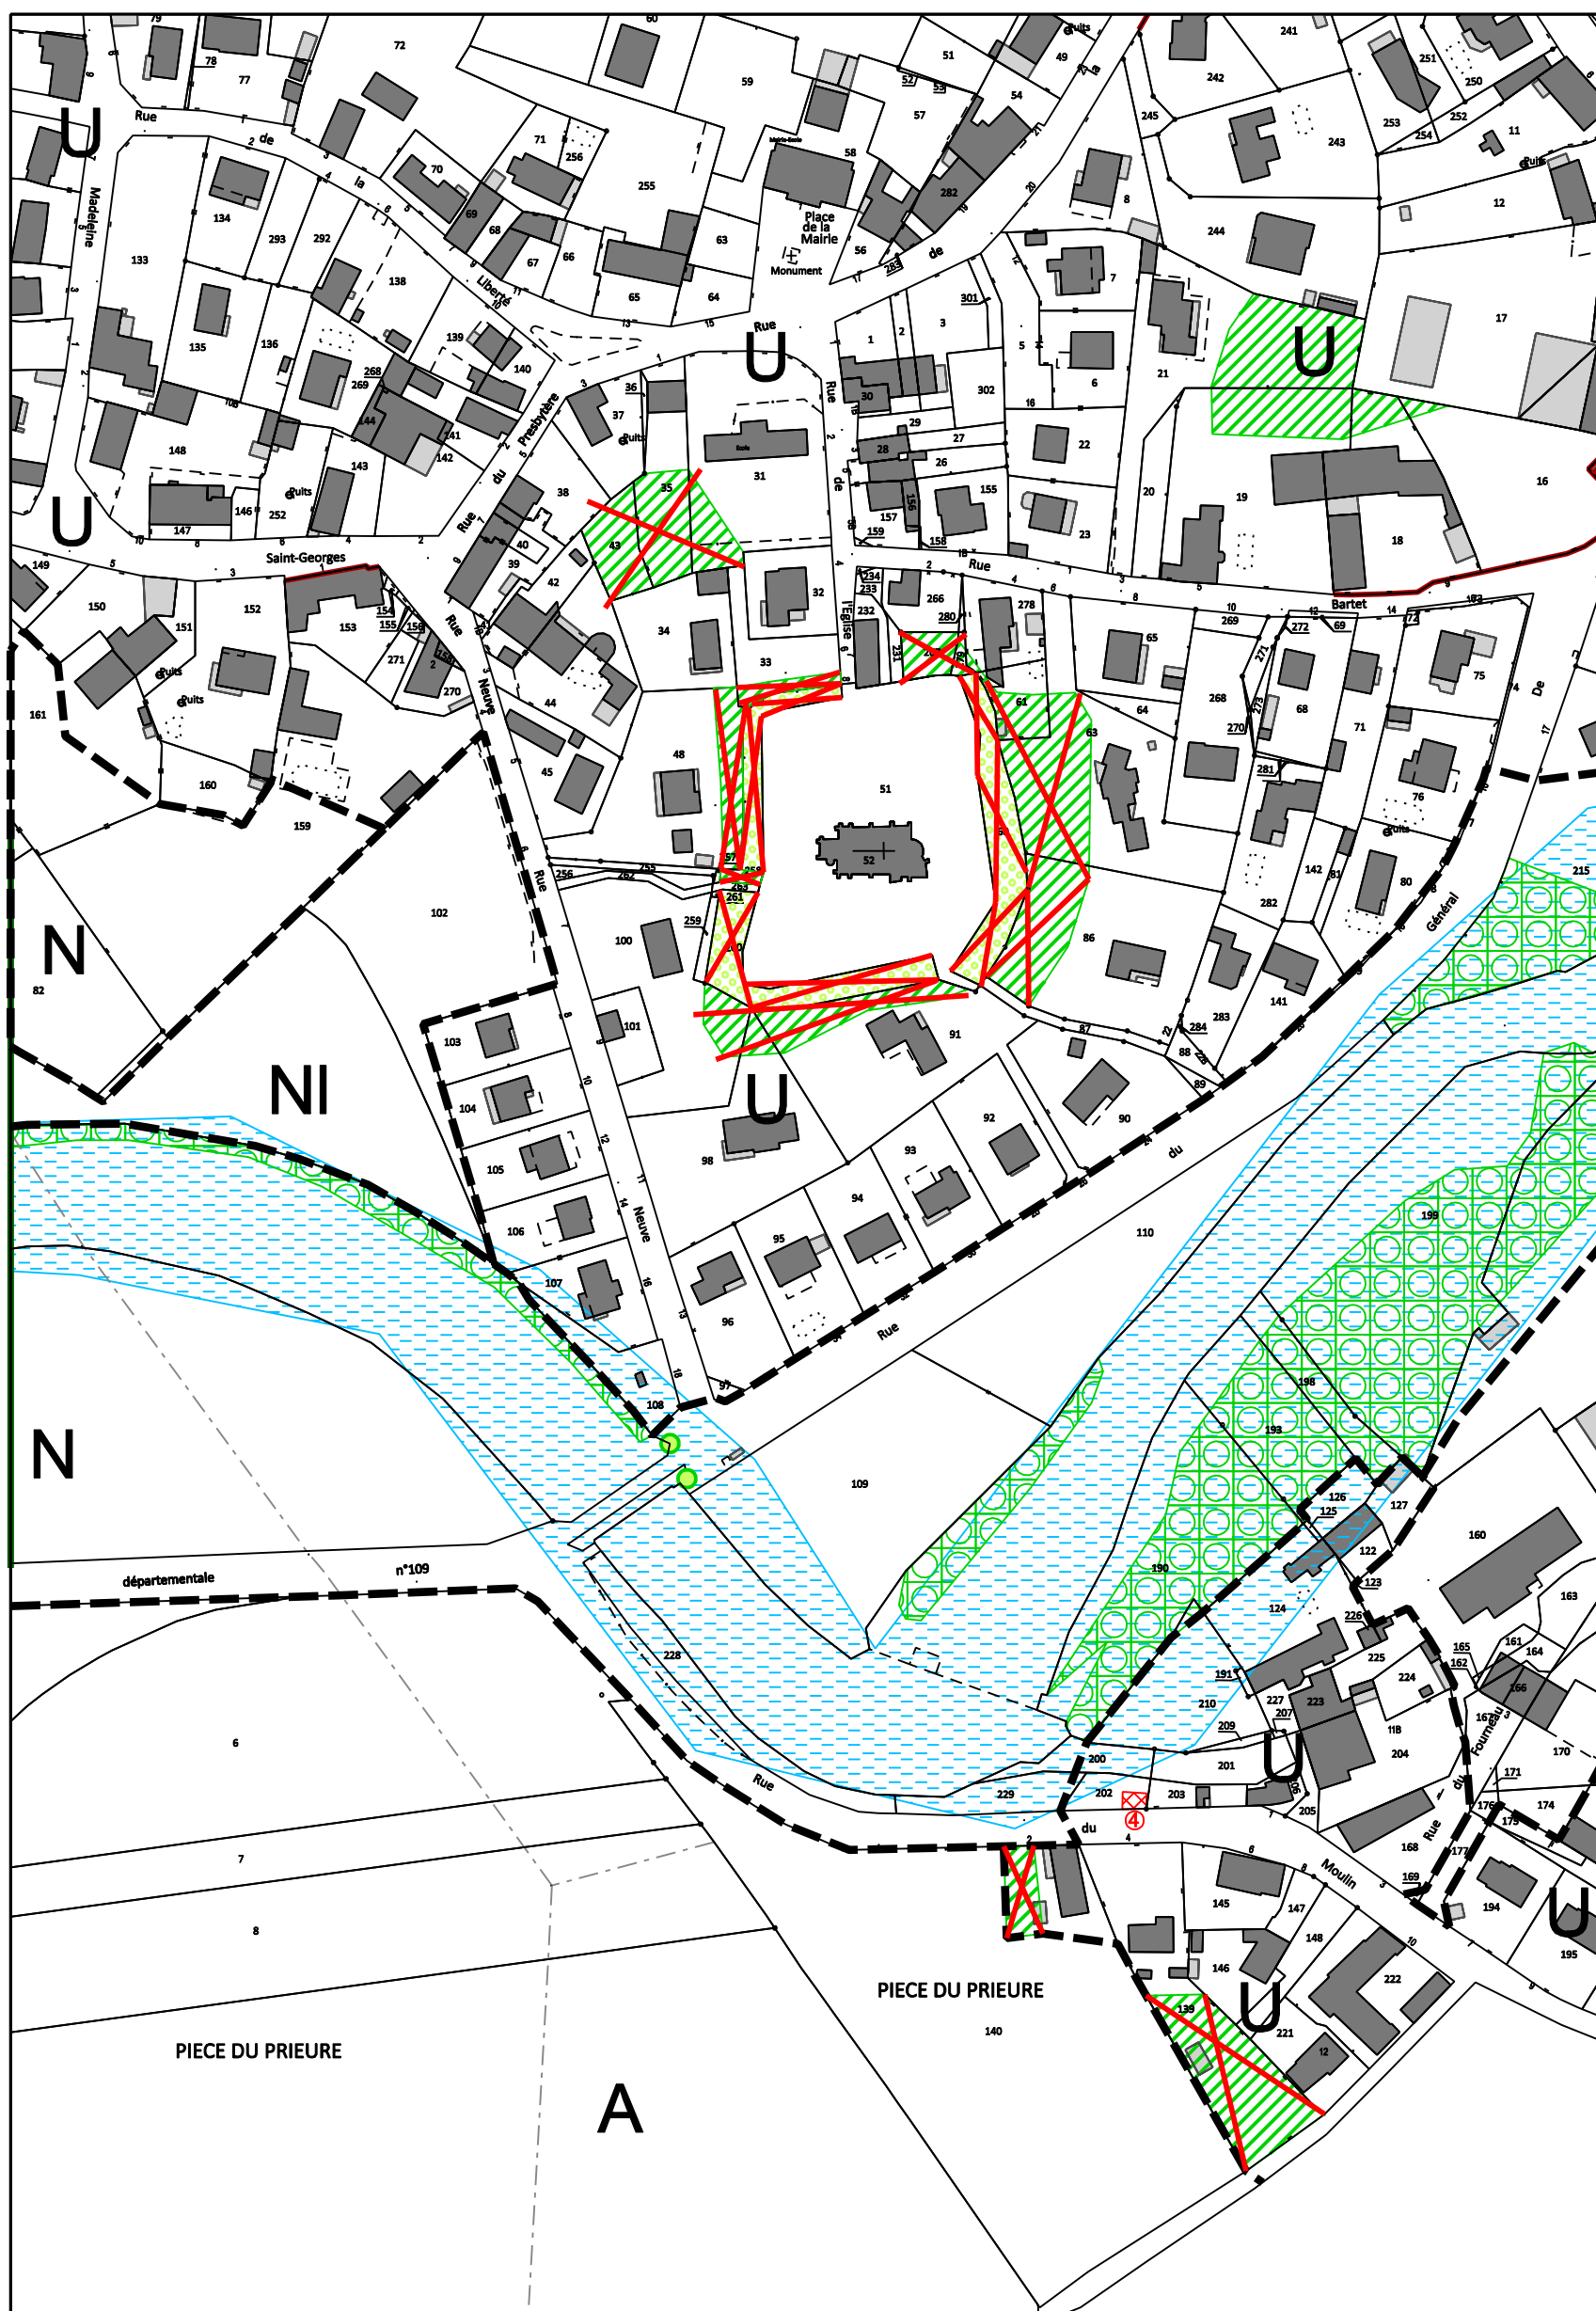

Protection des éléments naturels



Vergers à préserver



Parcs et jardins

Echelle : 1/2000

